

図 面 来 歴

鳥 取 県

H15.2.28 完成図用として作成する。

漁 業 取 締 船

は や ぶ さ

図 書 名 称

全 体 構 造 図

完 成 図

尺 度

1/100



ユニバーサル造船株式会社

京浜事業所 艦船設計部

船 体 設 計 室

検 認	照 査	検 図	作 成
-----	-----	-----	-----



A4: 1

A3: 1

関 係 先

作 図

平成15年2月28日

整 理 番 号

HS - 2

図 面 番 号

配 布 先

鳥取県	1
-----	---

本 船	1
-----	---

協 会	1
-----	---



(表紙共 2 枚)

控	1
---	---

計	4
---	---


製 造 番 号

1005-115-97330

コ ー ド 番 号

—

船体中心線断面

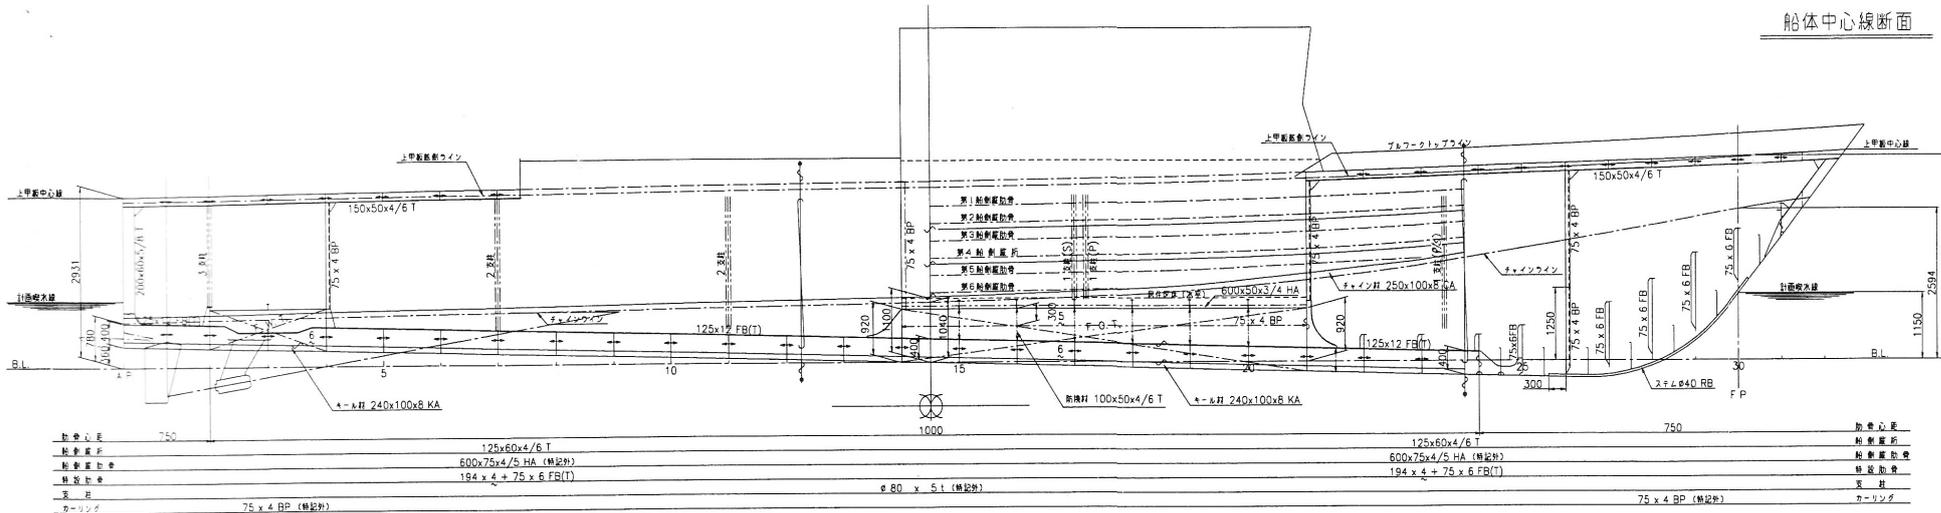


主要寸法

L o.c	(全長)	30.20m
L w.l	(水線長さ)	28.00m
B max.	(最大型幅)	5.80m
B w.l	(最大型水線幅)	5.236m
D	(型深さ)	3.00m
d	(型喫水)	1.15m
Δ	(排水量)	86.8トン
速力	(航海)	29.6ノット



上甲板平面

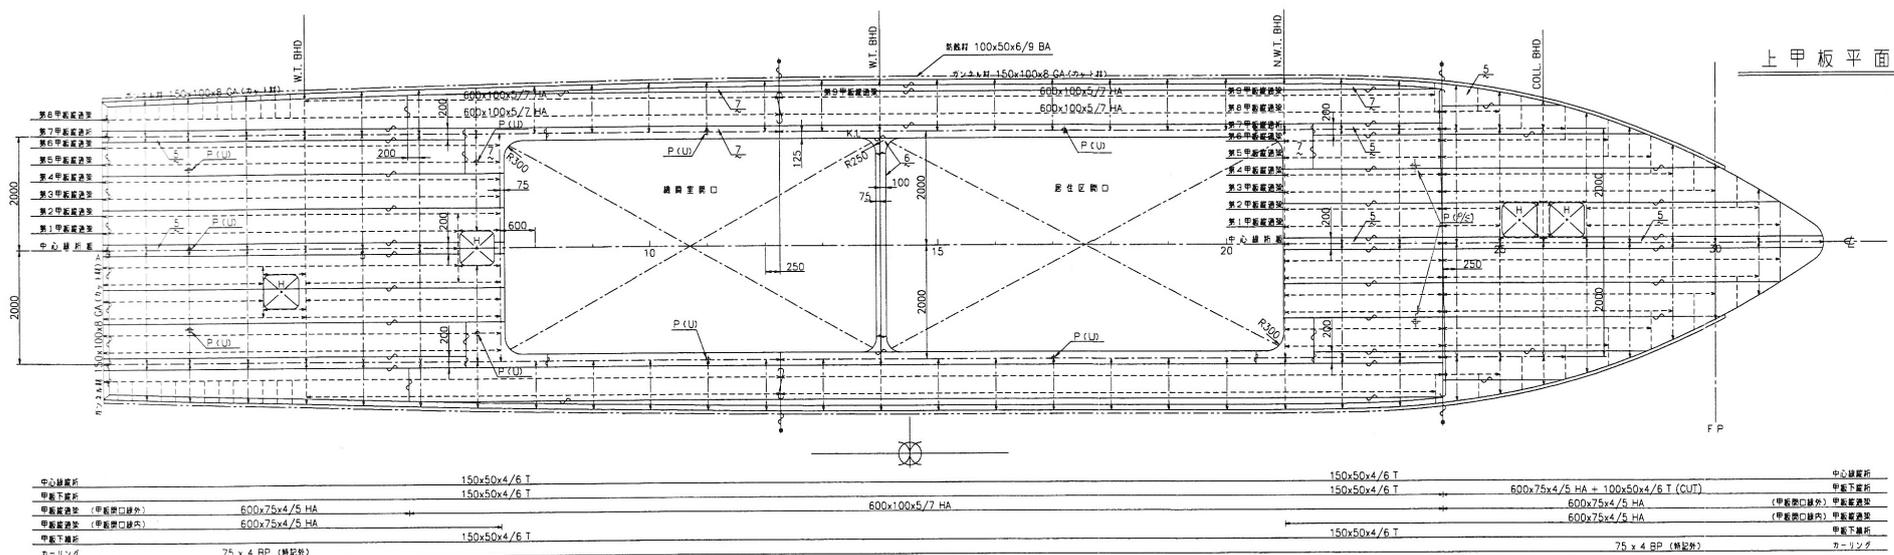


船底平面

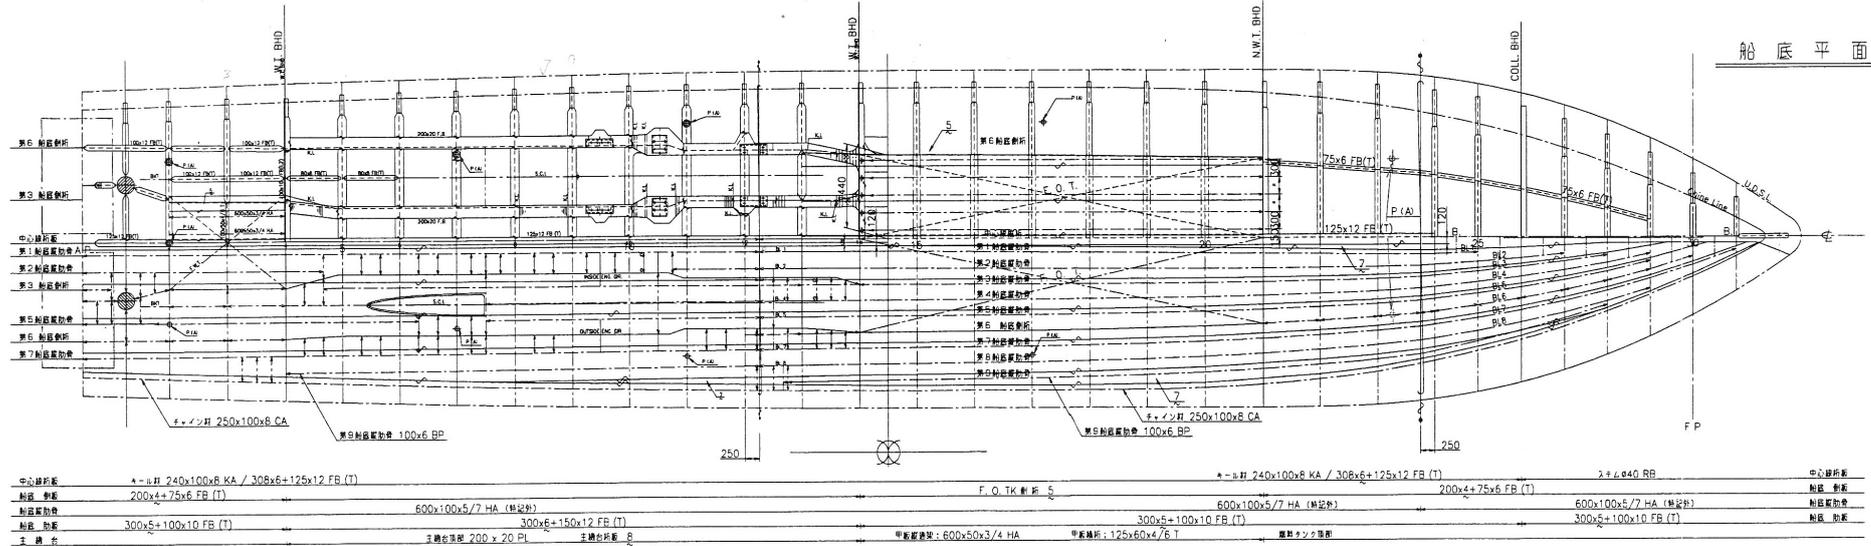

